


Photos et plans de l'édifice Gaston-Miron



Zone en bleu (superficie allant jusqu'à
sous la balustrade) : +/- 105'-2" de largeur
x 37'-9" de hauteur.

Photos et plans de l'édifice Gaston-Miron

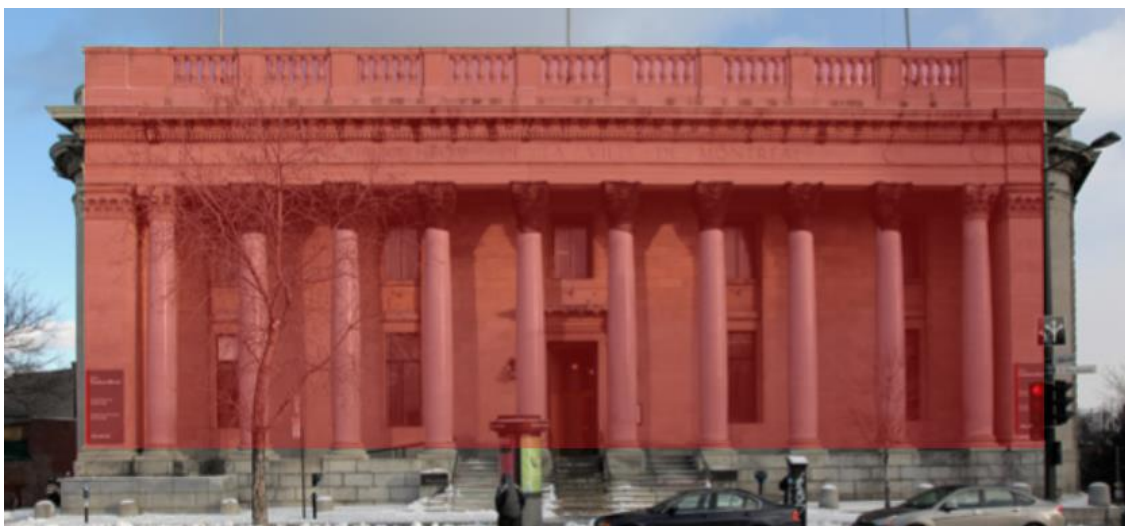

Zone en rouge (superficie de façade totale incluant la balustrade) : +/- 105'-2" de largeur x 45'-2" de hauteur.

Photos et plans de l'édifice Gaston-Miron



Zone verte (volume central de la façade) :
+/- 96'-6" de largeur par 30'-0" de
hauteur. Zone verte et jaune combinées :
+/- 105'-2" de largeur x 34'-6" de hauteur.

Ces superficies excluent la hauteur des
marches qui se rendent à la porte
d'entrée principale.




	222 V A 17 1000000 100
---	---------------------------




ELEVATION
SCALE: 1/20

- 100
CENTRE FONT RÉFÉRENCES AIX COLONNES AIX
CHATELAIN DU AIX BARRIS

[illegible]

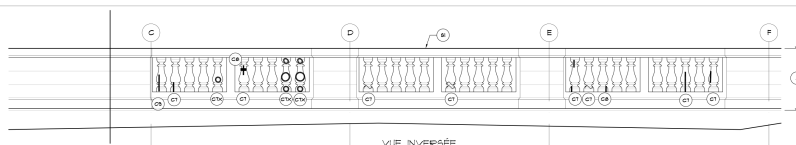

ÉLEVATION INTÉRIEURE DE LA BALUSTRADE, RUE MONTCALM BLOC A - EXISTANT

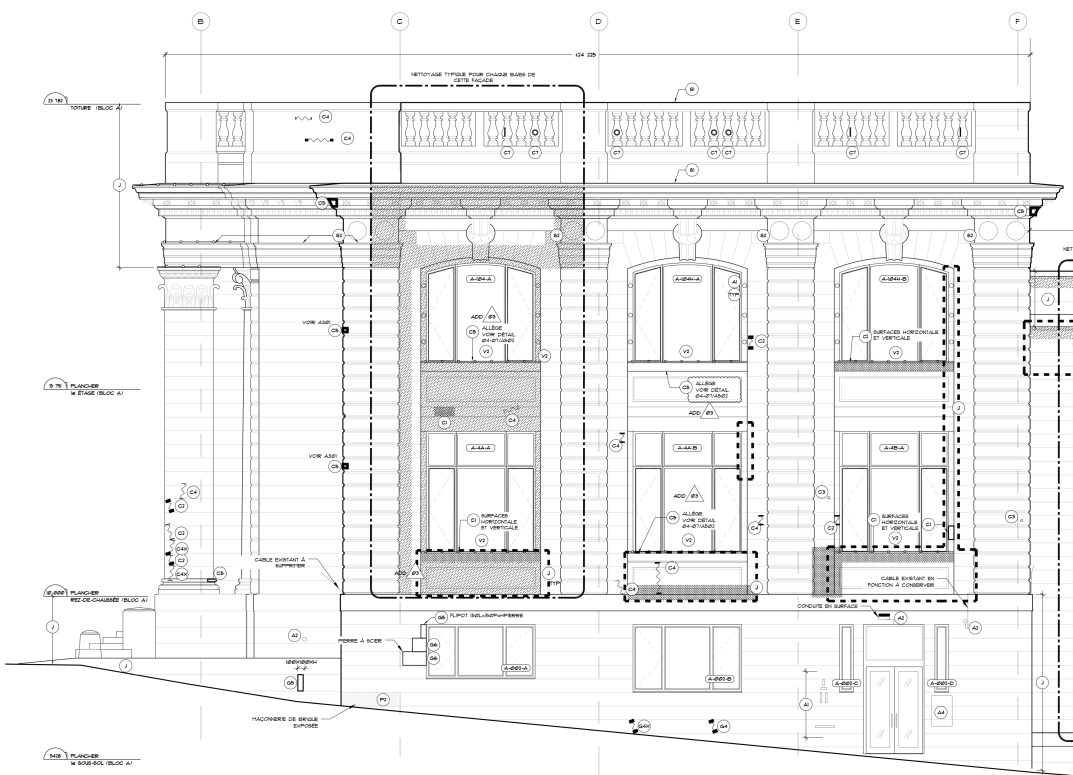

01
A302

ÉLEVATION RUE MONTCAUM BLOC A - EXISTANT

ÉCHELLE: 1/50

NOTES ET LÉGENDES

FIGURE 1

 FACES, SURFACES PERPENDICULAIRES ET
BOUT-FACES À NETTOYER DE TACHES NOIRÂTRES
 RÉSIDUS DE COLLE DE SYSTÈME ANTI-VAISSE
SUPPLÉMENT À NETTOYER
 FACES, SURFACES PERPENDICULAIRES ET
BOUT-FACES À NETTOYER DE TACHE DE ROUILLE


 **SUPPORT FURAL, CRUSÉE POUR DRENAUX**
 **LITRANSE FURAL EN SURFACE, ROND.**
 **LITRANSE FURAL EN SURFACE, RECTANGULAIRE.**
 **LITRANSE FURAL EN SURFACE, ORIENTABLE.**
 **CLIMATEUR PORTATIF A DÉMONTER ET A REPRENDRE AU PROPRIÉTAIRE, VOLANT DE PÉDIERE A REMPLACER.**
 **DISPOSITIF DE FIXATION ET AUTRE ÉLÉMENT NÉCESSAIRE POUR RETENIR TROUS A OBTURER.**
 **PERFORATION ÉLECTROCHIMIQUE A SCELLER**
 **APPOURTOIR AU ACCESSOIRE A CONSERVER EN PLACE**
 **CLIMATEUR A DÉMONTER ET A REPRENDRE AU CLIENT, DISPOSITIF DE FIXATION A RETENIR ET TROUS A CRUSÉE.**
 **ACCESSOIRE A DÉMONTER ET A REMPLACER**

PERRE, CALG

	OU	C1	SURFACE BROUÉE À RECTIFIER
		C2	PENNE À RÉSISTER À L'EAU DE MORTIER
		C3	PETITE CLAVETTE À COUPLER, ϕ 30mm
		C4	FRÈSAGE À INJECTER
		C4X	FRÈSAGE À INJECTER, PENNE À STABILISER À L'EAU DE TIGES D'ACIER INDIVIDUELLES INÉDÉES ET COLLÉES
		C6	PENNE ÉCLATÉE, PLOUOT À INÉDÉER
	OU	C7	PENNE À REMPLACER
		C71	BALLASTES FRÈSAGE À INJECTER
		C72	FRÈSAGE À INJECTER, BALLASTES À STABILISER À L'EAU DE TIGES D'ACIER INDIVIDUELLES INÉDÉES ET COLLÉES
		C7X	BALLASTES DONT LES PAGES PERPENDICULAIRES AU LIT SONT BROUÉES ET STRESSÉES

PERRE GRAY

- G1 SURFACE BROUÉE
- G3 PETITE CAVITÉ À COMBLER
- G4 FIGURÉE À INSCTER
- G4X FRAGMENTS À INSCTER, PERMET D'ASSEMBLER À L'AIDE DE TOUS D'ACIER INOXYDABLES INSCÉES ET COLLÉS
- G5 PERMET DE FAIRE D'UNE À L'INFINI

CU (00) FERRE A RO
JONON

JOINT À REJOINTOTER SELON LE TRAIT INDICÉ

ZONE À REJOINTOTER:

ZONE À REJOINTOTER: TOUS LES JOINTS HORIZONTAUX ET VERTICAUX JUSQU'À TOUS LES JOINTS MONTANTS ET LES JOINTS DES RACES PERPENDICULAIRES DE CETTE SECTION DE FACADE SONT À REJOINTOTER:

JOINT DE L'ANGLE MONTANT À REJOINTOTER

6-01, 6-02, 6-03, 6-599,

- 03 NOUVEAU SOLIN EN CUVRE SUR LE DEDUSS DES CHAPITEAUX. VOIR DETAL NO 03 PAGE 340

DISPOSTES ARCHIVASSE

LEONCE:
À CAUSE DU

[illegible]

Beaupré Michaud et
Associés, Architectes


3981, boul. Saint-Laurent, bureau 605
Montréal (Québec) H2W 1Y5
Téléphone : (514) 849-5617
Télécopieur : (514) 849-5879
bma@bmaarchitectes.com

DESSAU

Desau invest

 N C K Inc.
1200 AVENUE MCGILL COLLEGE
BUREAU 1200
MONTREAL, QUEBEC, CANADA

H3B 4G7
t. 514.878.3021 f. 514.878.2402
www.nck.ca

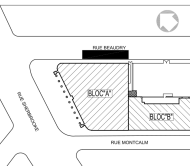

09	POUR CONSTRUCTION	14.11.03	SR
08	REPAGES AUX QUESTIONS ADD.3 18 MARS 2004	14.03.28	FR
07	POUR PERMES	14.03.20	FR
06	POUR SOUMISSION	13.11.01	FR
05	EXECUTION 100%	13.10.20	FR
04	EXECUTION 50%	13.10.18	SR
03	EXECUTIF: 80%	13.05.23	FR
02	EXECUTION 50%	13.04.03	FR
01	ESQUISSE	13.03.06	FR
REV	DESCRIPTION	DATE	PAR

STRAIN



TYTND

ÉLÉVATION RUE MONTCALM
BLOC A - EXISTANT

DESSIN-CONCEPTION FRÉDÉRIK BOILY	MANDAT 17004-1-001	FEUILLE A302
VÉRIFICATION MÉNAUD LAPOINTE	CONTRAT 13423	ÉCHELLE 1:50
APPROBATION MÉNAUD LAPOINTE	BÂTIMENT 0285	DATE 2013-01-2


FCHIER

935 A300-A308 ELEVATIONS.dwg


PROJET

**TRAVAUX RESTAURATION
ÉDIFICE GASTON-MIRON
1210, RUE SHERBROOKE EST**

Montréal
DIRECTION DES IMMEUBLES

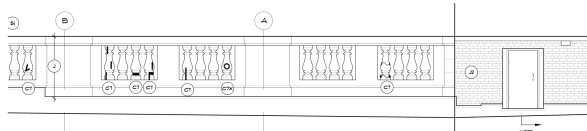


PM-A-10

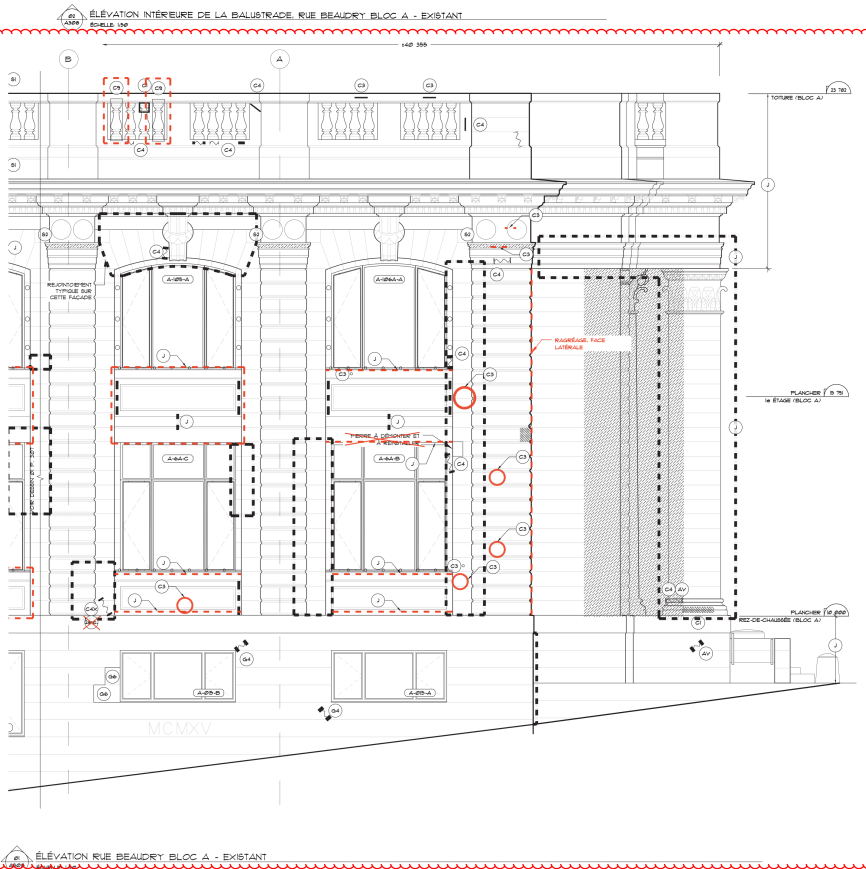

DESSAU

N C K INC.
1200 AVENUE MCGILL COLLEGE
BUREAU 1200
MONTREAL, QUEBEC, CANADA
H3B 4G7
T. 514.878.3021 F. 514.878.2402
www.nci.ca

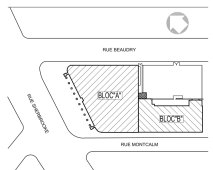

NO	DESCRIPTION	DATE	PAR
01	POUR CONSTRUCTION	14.11.03	SP
02	REVISIONS AUX DROITS 10.10.03	14.03.04	FA
03	POUR PERMIS	14.03.04	FA
04	POUR SOUSCRIPTION	13.11.04	FA
05	EXÉCUTION TOUTE	13.02.05	FA
06	EXÉCUTION 90%	13.04.05	FA
07	EXÉCUTION 80%	13.06.05	FA
08	EXÉCUTION 50%	13.06.05	FA
09	ÉLUSION	13.06.05	FA
10			



TITRE
ÉLEVATION RUE BEAUDRY BLOC A - EXISTANT

DESIGN CONCEPT
FREDERICK BOILY

VERIFICATION
MENAUD LAPORTE

APPROBATION
MENAUD LAPORTE

PROJET
TRAVAUX RESTAURATION
EDIFICE GASTON-MIRON
1210, RUE SHERBROOKE EST

PROJET
17004-1-001
13423
0285
2013-01-21

